


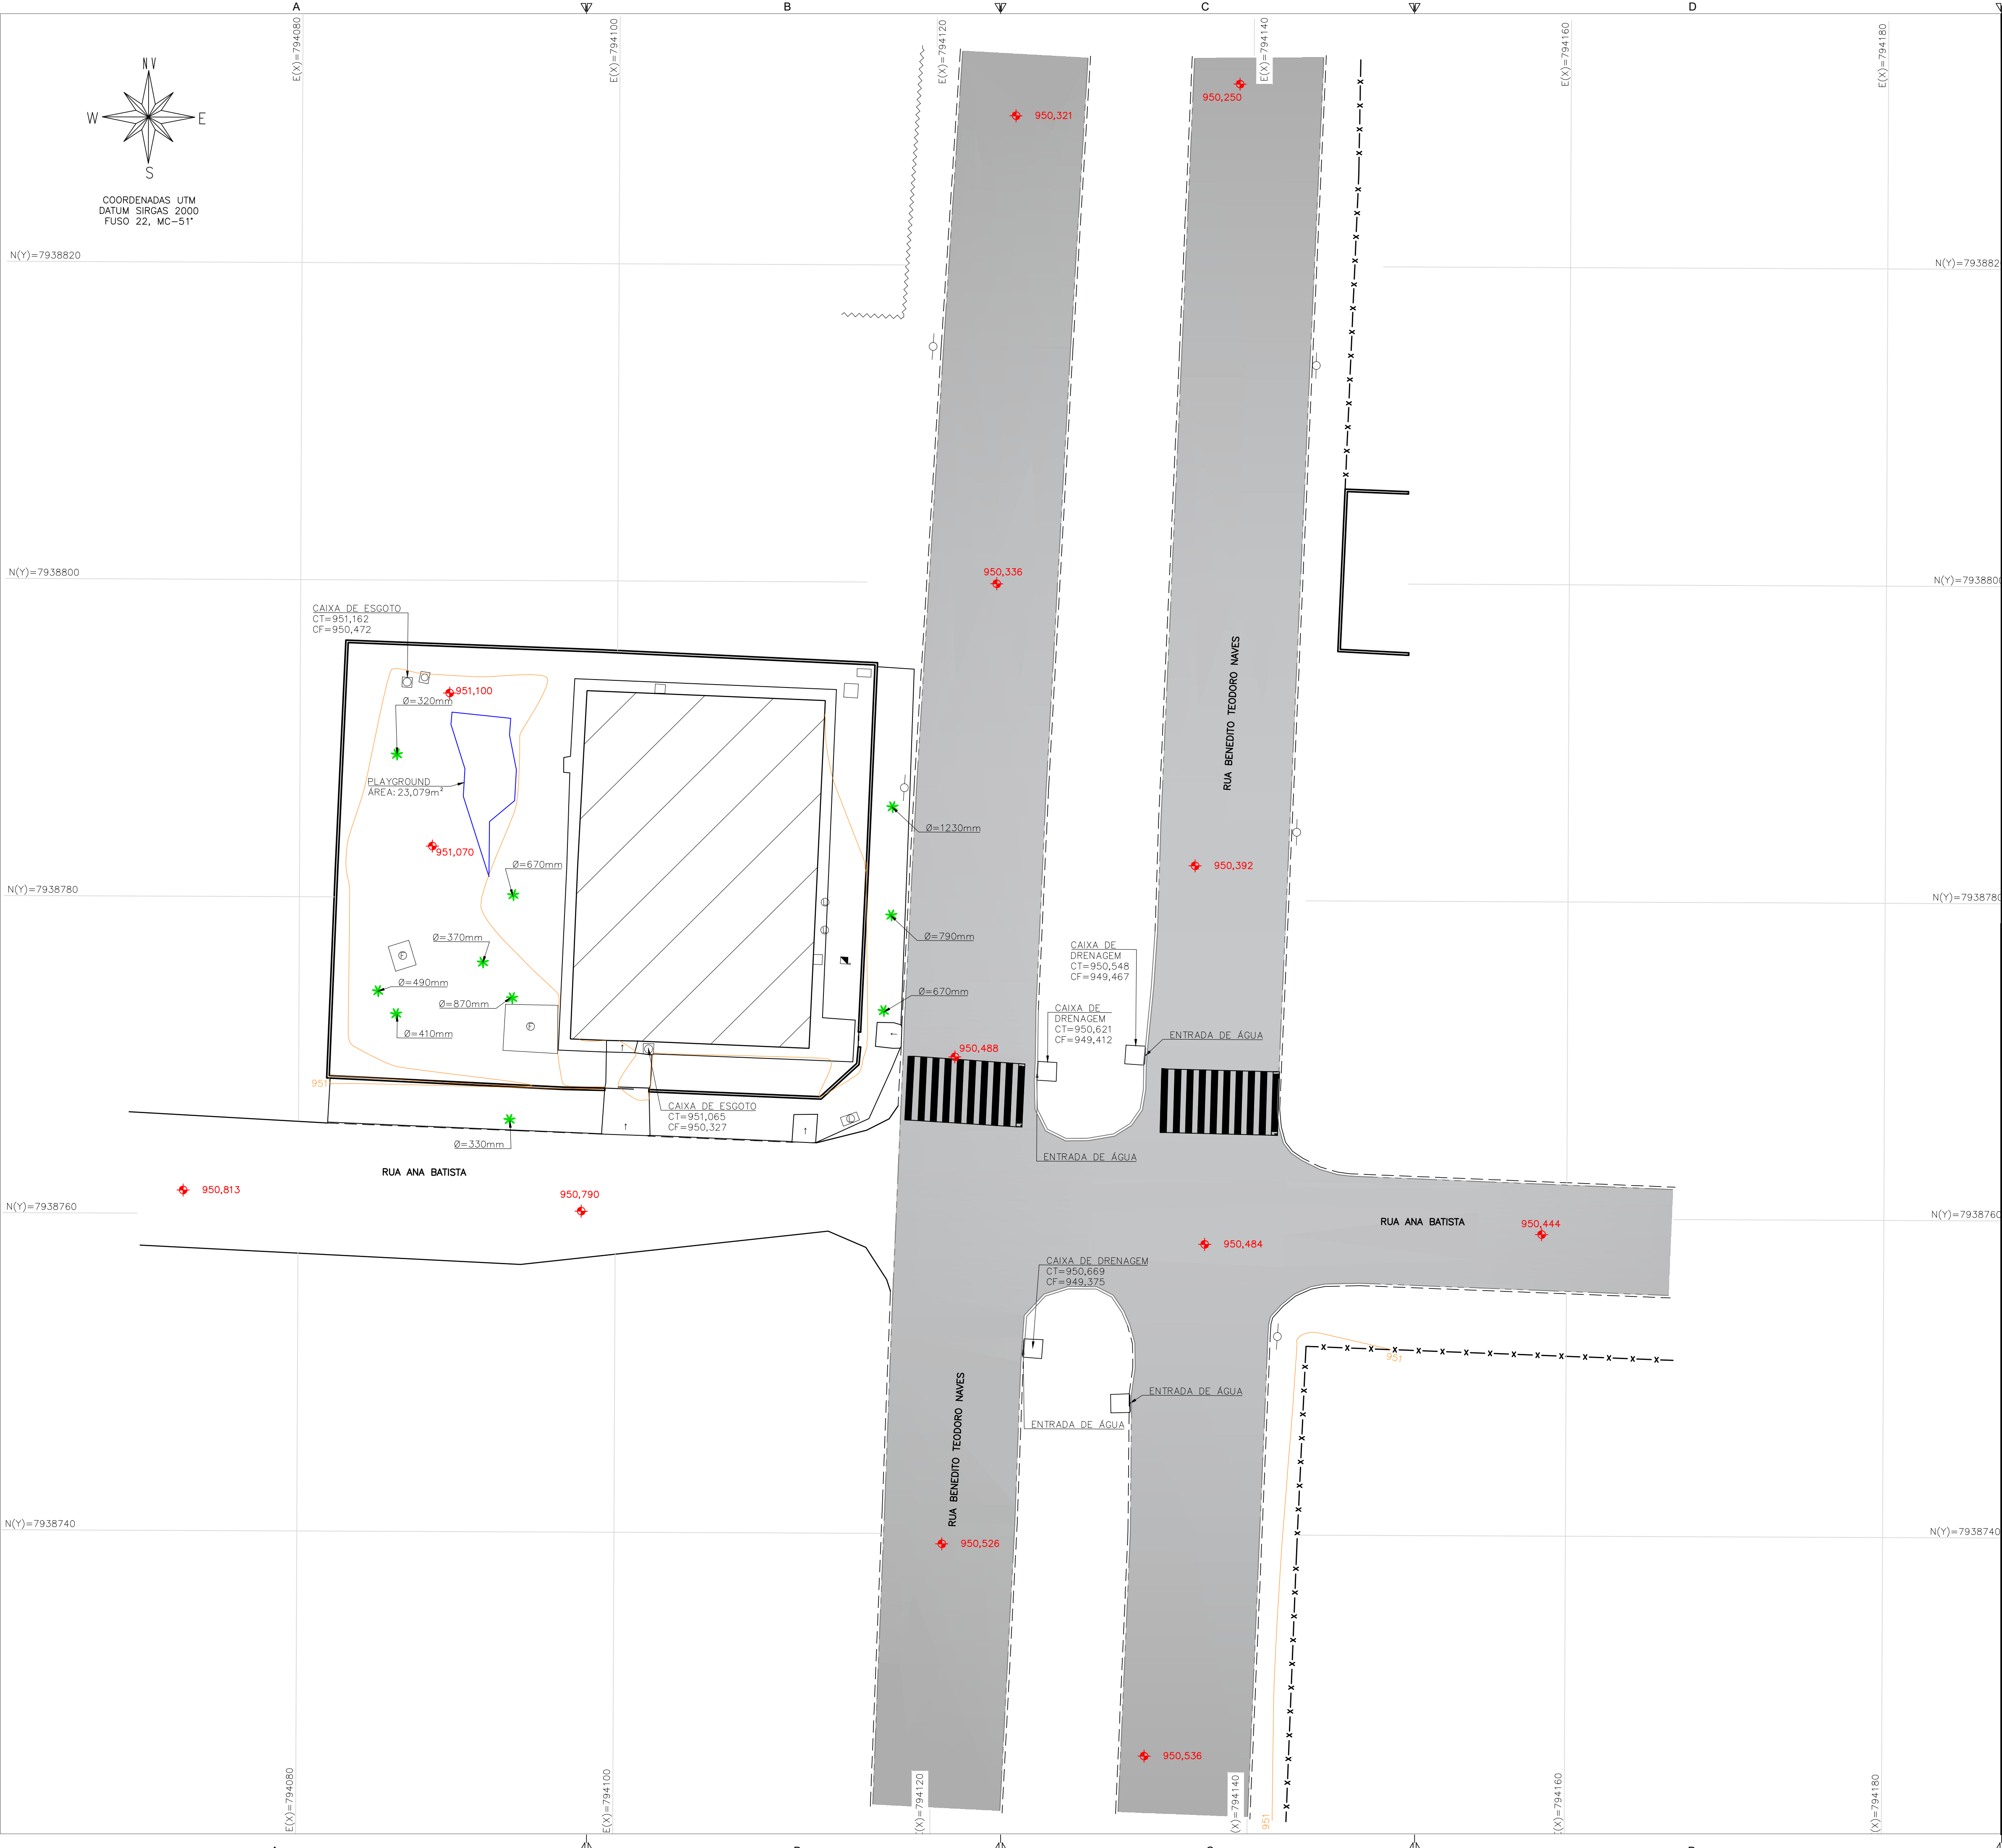

| CONVENÇÕES |                    |       |                              |
|------------|--------------------|-------|------------------------------|
| ---        | MEIO FIO EXISTENTE | ~~~~~ | GRADE OU TELA                |
| ==         | PASSEIO            | □     | CAIXA AGUAS PLUVIAIS         |
| →          | RAMPA              | ---   | ASFALTO                      |
| ▨          | EDIFICAÇÃO         | ✱     | ÁRVORE                       |
| —          | MURO               | ○     | POSTE                        |
| —          | PORTÃO             | ▣     | CAIXA DE ELÉTRICA            |
| ⊗          | CAIXA DE ESGOTO    | ▨     | PAV.: ASFALTO                |
| ⊙          | LIXEIRA            | □     | PADRÃO DE LUZ                |
| —          | BORDO ESTRADA      | □     | CAIXA                        |
| -x-x-      | CERCA DIVISA       | ▨▨▨   | PASSAGEM ELEVADA DE PEDESTRE |
| ~          | CURVAS DE NÍVEL    | ✱     | NÍVEL                        |
| ⊖          | FOSSA              |       |                              |

OBSERVAÇÕES GERAIS:  
1 - PROJETO GEOMÉTRICO EM PLANTA SOBRE LEVANTAMENTO TOPOGRÁFICO PLANIALTIMÉTRICO DE CAMPO COM CURVAS DE NÍVEL 1/11 METRO;  
2 - COORDENADAS TOPOGRÁFICAS GEORREFERENCIADAS DATUM SIRGAS2000, FUSO 22, MC-51°.

| Quadro de Resumo Levantamento |          |
|-------------------------------|----------|
| Quantitativo                  | m²       |
| Área total do Levantamento    | 4.811,57 |

| REVISÃO | DESCRIÇÃO      | TIPO | ELABORADO | VERIFICADO | DATA       |
|---------|----------------|------|-----------|------------|------------|
| 00      | EMIÇÃO INICIAL | PRI  | LUCAS     | NOBIA      | 17/08/2022 |
|         |                |      |           |            |            |
|         |                |      |           |            |            |
|         |                |      |           |            |            |

| TIPOS DE EMISSÃO | ATP - ANTEPROJETO<br>BSC - BÁSICO<br>EXE - EXECUTIVO | APV - APROVADO<br>PCT - P/ CONSTRUÇÃO<br>ASB - "AS BUILT" | CNC - CANCELADO |
|------------------|------------------------------------------------------|-----------------------------------------------------------|-----------------|
|------------------|------------------------------------------------------|-----------------------------------------------------------|-----------------|

CONSÓRCIO MINAS PROJETOS

RUA DESEMBARGADOR JORGE FONTANA, Nº 80 - SALA 1303 - BELVEDERE  
BELO HORIZONTE-MG - CEP.: 30.320-070  
TEL.: (31) 3347-4405 / (31) 3347-7079 / (31) 3571-1920  
EMAIL: contato@grupoprojetoe Engenharia.com.br

PREFEITURA MUNICIPAL ARAGUARI

PRAÇA GETÚLIO VARGAS, 65 CENTRO - ARAGUARI  
MINAS GERAIS | CEP 38600-132  
TEL: (34)3690-3000

LEVANTAMENTO TOPOGRAFICO - CMEI MARIA BARBOSA NAVES

AVENIDA BENEDITO TEODORO NAVES, 1101 - VIENÔ, ARAGUARI - MG, 38443-152

PROJETO DE TOPOGRAFIA

AUTORIA DO PROJETO:  
  
JULIANA GONÇALVES OLIVEIRA  
CREA MG - 239781/D

CONTRATANTE DO PROJETO:  
  
RESPONSÁVEL DA CONTRATANTE

DATA:  
AGOSTO/2022

ESCALA:  
1:200

CÓDIGO:  
PRJ-TOP

TÍTULO DOS DESENHOS:  
LEVANTAMENTO PLANIALTIMÉTRICO CADASTRAL

PRANCHA:  
01/01

DIREITOS AUTORAIS RESERVADOS: PROIBIDO REPRODUÇÃO, DIVULGAÇÃO OU ALTERAÇÃO SEM ORDEM EXPRESSA DO AUTOR.

TÍTULO DOS DESENHOS:  
PRJ-PRI-TOP-ARG-0101-CEMEIMABARBOSANAVES-REV00